




SITUASI PEKERJAAN SHEET PILE LOKASI KEL. PANJANG WETAN

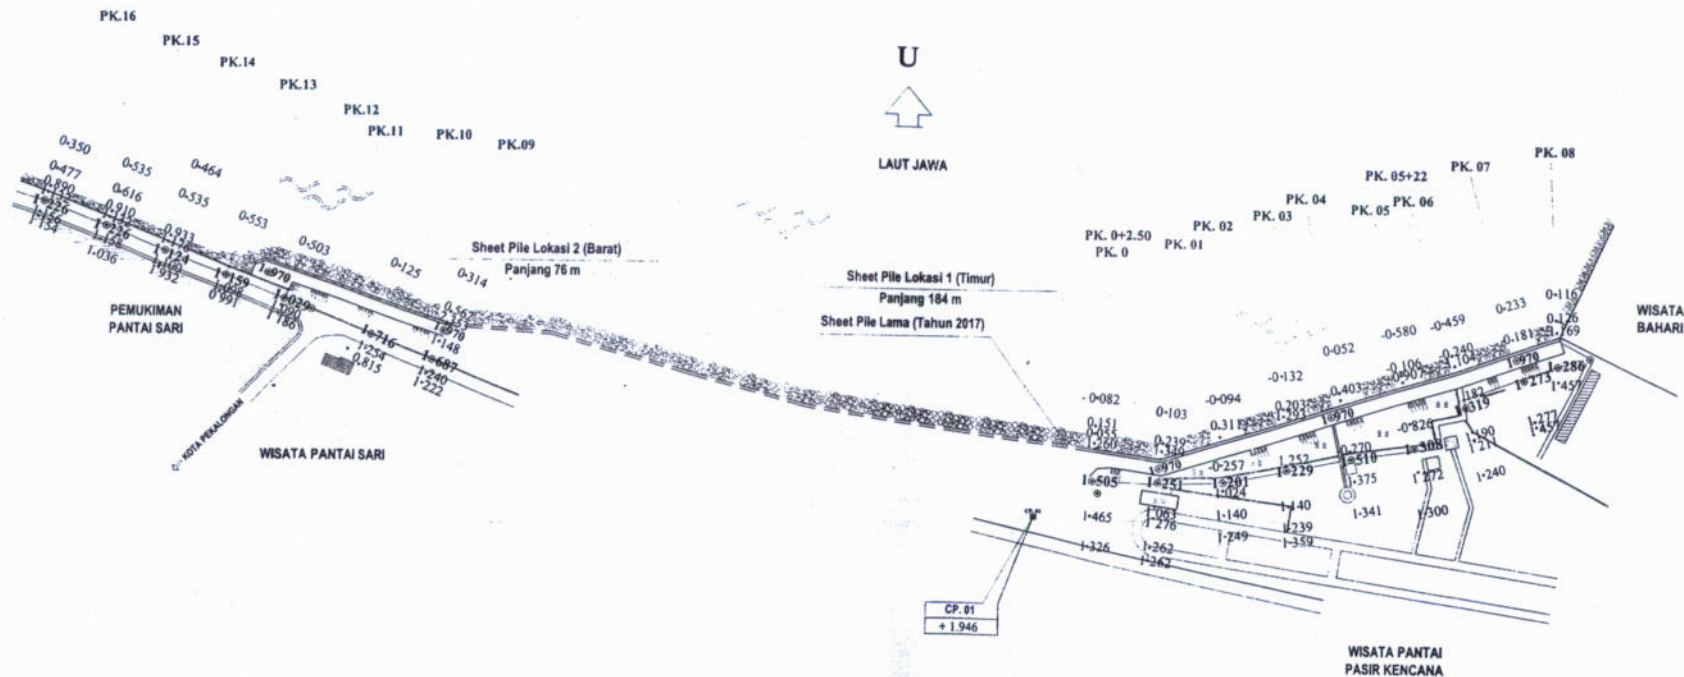


Skala Datar - Horizontal Scale
0 2 10 20 30 m

Skala Tegak - Vertical Scale
0 2 10 20 30 m

NO	TGL	KARYA DIRUMAH	OKLH	DIRENC	OKSIT
----	-----	---------------	------	--------	-------



PEMERINTAH PROVINSI JAWA TENGAH DINAS PEKERJAAN UMUM SUMBER DAYA AIR DAN PENATAAN RUANG Jl. MAJALENDRA NO. 44 BB TELP. (021) 70211, 70212, 70213 FAX : 702134 SEMARANG (KODE POS : 50144)		SEKSI PEMBANGUNAN DAN REHABILITASI PENGAMANAN PANTAI PASIR KENCANA KOTA PEKALONGAN	
AS BUILT DRAWING SITUASI PEKERJAAN PENGAMANAN PANTAI PASIR KENCANA KOTA PEKALONGAN		KOTA : PEKALONGAN NO. REGISTRASI : 0234000000019 NO. I AM. LBR : 0111	
GAMBAR 2 PT. PRIBADANE (Kantor)	Sin Manager Ir. Denny Supriyo (Dipinisi)	KONTAK 615/4577	TANGGAL 28 JULI 2019

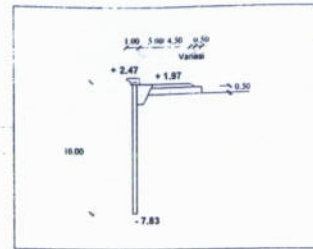

Pile Cap = 78.00 m
Tanggul = 78.00 m

Pile Cap = 188.50 m
Tanggul = 188.00 m

Timbunan Tanah Tanggul
Pile Cap Beton K. 225
Ukuran 1,00 x 0,50 m
Sheet Pile K. 700 W.325 A 1000, L 10 m

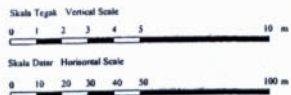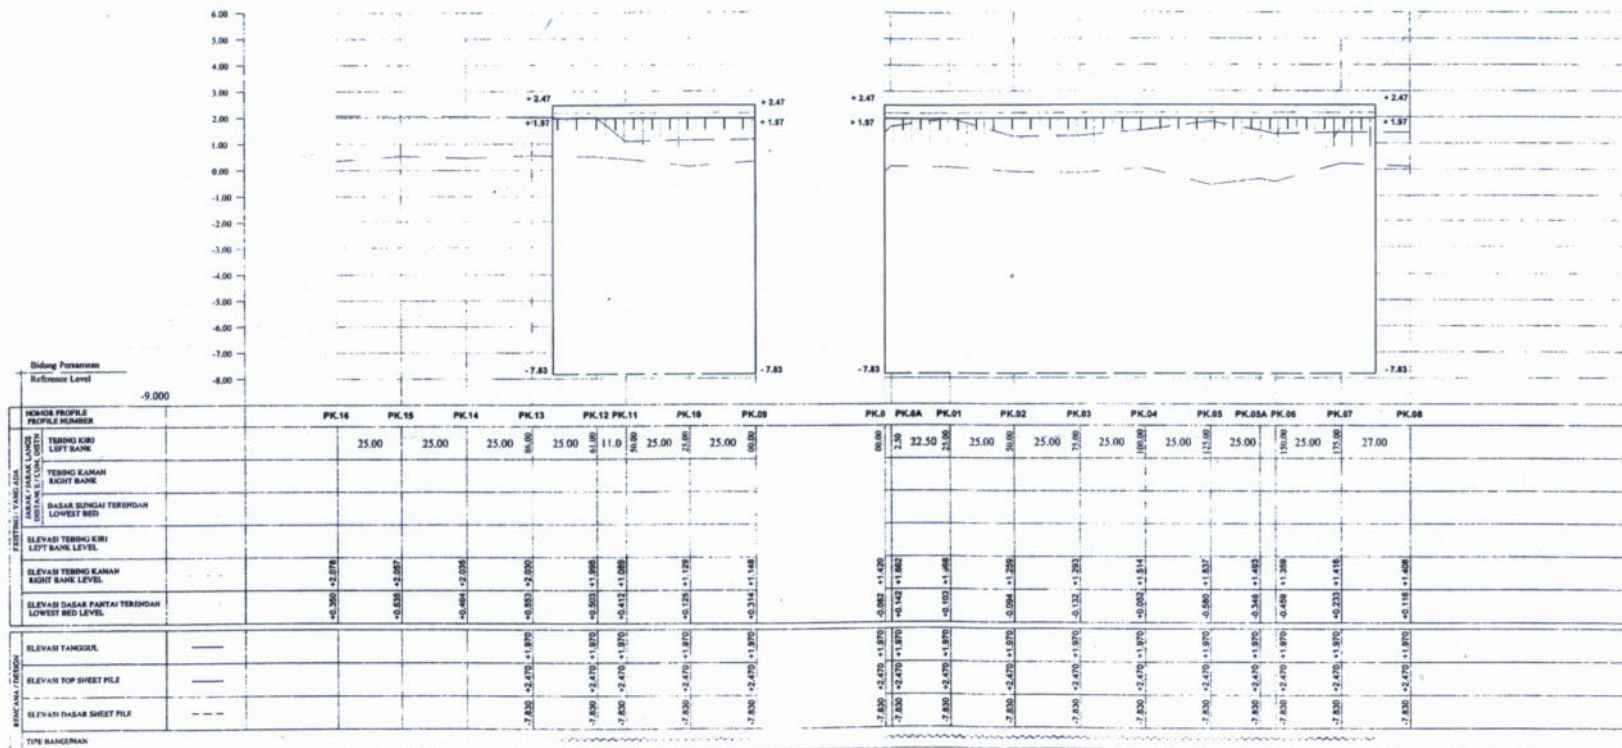


KETERANGAN :

Sheet Pile




NO.	TOL.	YANG DIBEKSI	OLEH	DIREK.	ORBIT


AS BUILT DRAWING LONG SECTION PENGAMANAN PANTAI PASIR KENCANA KOTA PEKALONGAN		KOTA : PEKALONGAN NO. REGISTRASI : 0254000000010 NO. / JAL. LIR : 0011		KONTRAK : NO. / JAL. LIR : 0011	

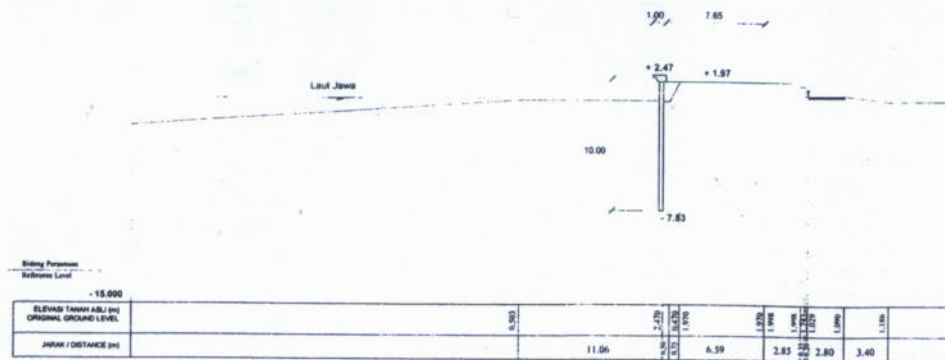

● POTONGAN PK.12

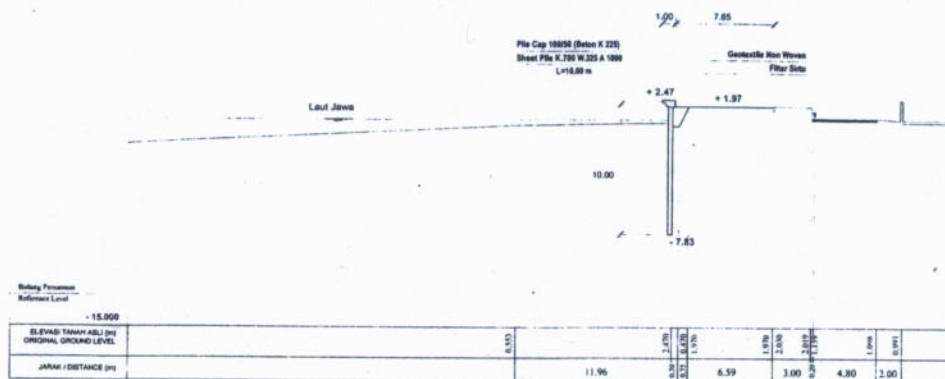

● POTONGAN PK.13

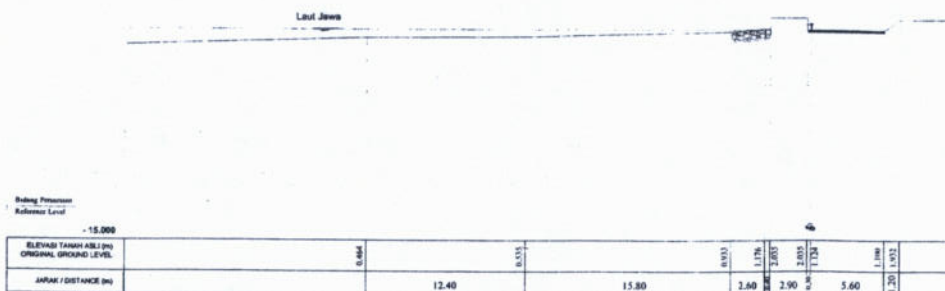


● POTONGAN PK.14




YANG DIBERI			
NOL	TOL	ORJH	ORJH
ENDIT			


AS BUILT DRAWING CROSS SECTION PK. 12 - PK. 14 PENGAMANAN PANTAI PASIR KENCANA KOTA PEKALONGAN		PENGAMANAN PANTAI PASIR KENCANA KOTA PEKALONGAN
NO. REGISTER : 024800000010 NO. I.M.S. LRA : 00111		KOTA : PEKALONGAN
DISERIKSI Kepala Perekayasa dan Substansi : Satrio PPTK Kepala Teknik, Bendungan dan Panti : Satrio KPA/PPK		KONTRAK NOMOR : 010/4077 TANGGAL : 20 JULI 2010

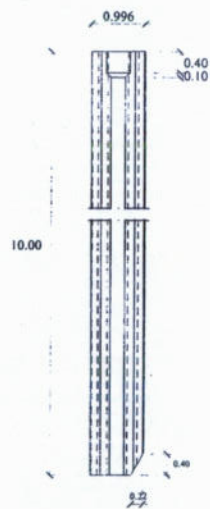


TAMPAK DEPAN
SKALA 1 : 50

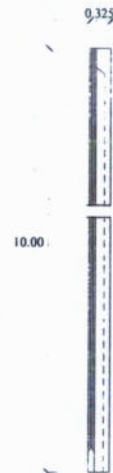



TAMPAK SAMPING
SKALA 1 : 50

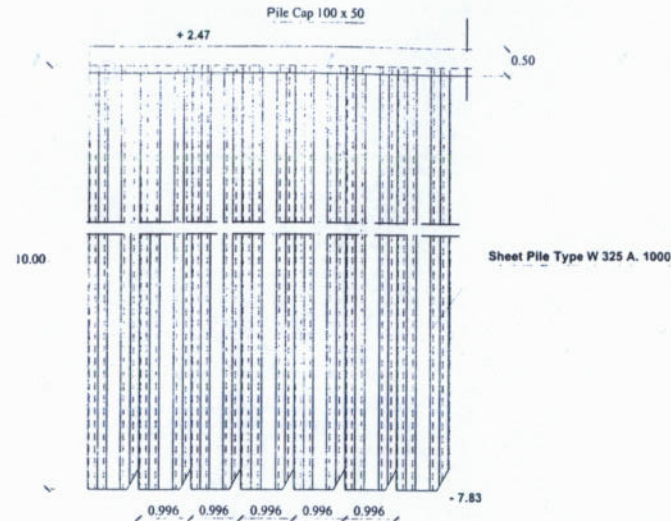


TAMPAK DEPAN
SKALA 1 : 50

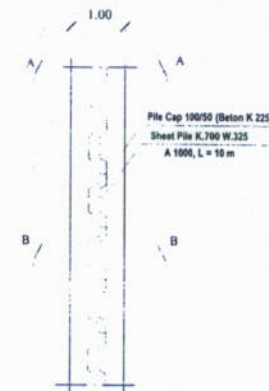

DENAH TIANG PANCANG SHEET PILE
SKALA 1 : 50

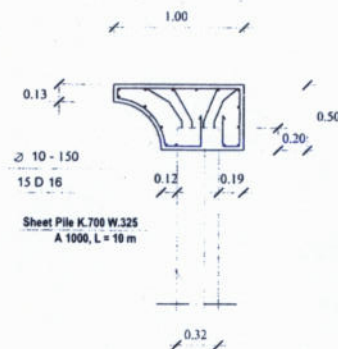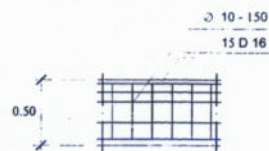


POTONGAN B - B
SKALA 1 : 20

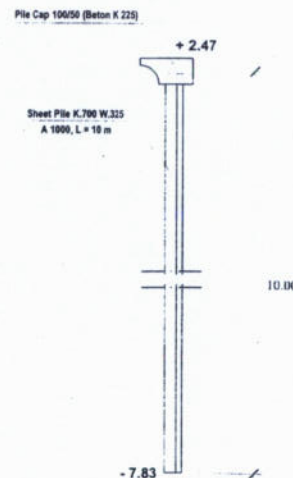

POTONGAN A - A
SKALA 1 : 50



PEMERINTAH PROVINSI JAWA TENGAH DINAS PEKERJAAN UMUM SUMBER DAYA AIR DAN PENATAAN RUANG A. MADUREJO BLUK AA-BB TELP. (024) 740234, 740235 FAX. 741234 DENABANG (KODE POS 50144)		SEKSI PEMBANGUNAN DAN REHABILITASI	
GAMBAR AS BUILT DRAWING DETAIL PENULANGAN PILE CAP DAN ANGKUR PENGAMANAN PANTAI PASIR KENCANA KOTA PEKALONGAN		KOTA : PEKALONGAN NO. REGISTER : 0240000000010 NO. / JAL. LRS : 001 / 11	
PT. PRIMADANI (PENGALAMAH) Disain (Kode PPK)		KONTRAK NO. 001 010 4077	
Disain (Kode PPK)		TANGGAL 30 JUL 2019	

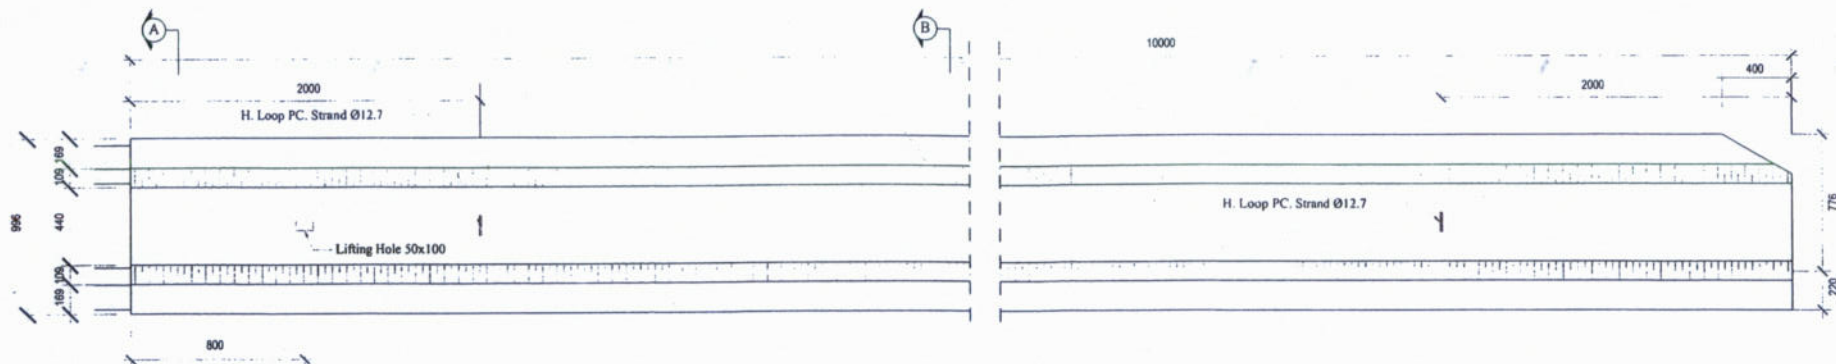


TAMPAK ATAS

SKALA 1 : 15



TAMPAK SAMPING

SKALA 1 : 15

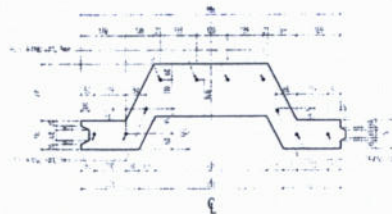

POTONGAN - A

SKALA 1 : 10




POTONGAN - B

SKALA 1 : 10




		PEMERINTAH PROVINSI JAWA TENGAH DINAS PEKERJAAN UMUM SUMBER DAYA AIR DAN PENATAAN RUANG Jl. HASEKURU BUKIT AL-BIR TELP. (024) 248234, 248235 FAX: 2412334 SEMARANG (KODE POS : 50144)		SERIK PEMBAKSIAN DAN KEDAHIRATAN	
GAMBAR AS BUILT DRAWING DETAIL CCSP K - 700 W - 325 A 1000, L = 10 M PENGAMANAN PANTAI PASIR KENCANA KOTA PEKALONGAN		PEKERJAAN PANTAI PASIR KENCANA KOTA PEKALONGAN		KOTA PEKALONGAN NO. REGISTRASI : SEMANGP000013 NO. J. AL. LRM : 100 11	
PT. PRIMADANI Direktur Kesen Peningkatan dan Rehabilitasi (Seksi PPTK) Kabid Sungai, Bendungan dan Pantai (Seksi KPAP/PPEni)		Site Manager H. Chary Saputra Direktur Kesen Peningkatan dan Rehabilitasi (Seksi PPTK) Kabid Sungai, Bendungan dan Pantai (Seksi KPAP/PPEni)		KONTRAK NO. KONTRAK : 810 4077 TANGGAL : 30 JUL 2019	
DISETUI NIS. TGL.		YANG DIBEKUT OLAK. DIREK. DISET		KONTRAK NO. KONTRAK : 810 4077 TANGGAL : 30 JUL 2019	

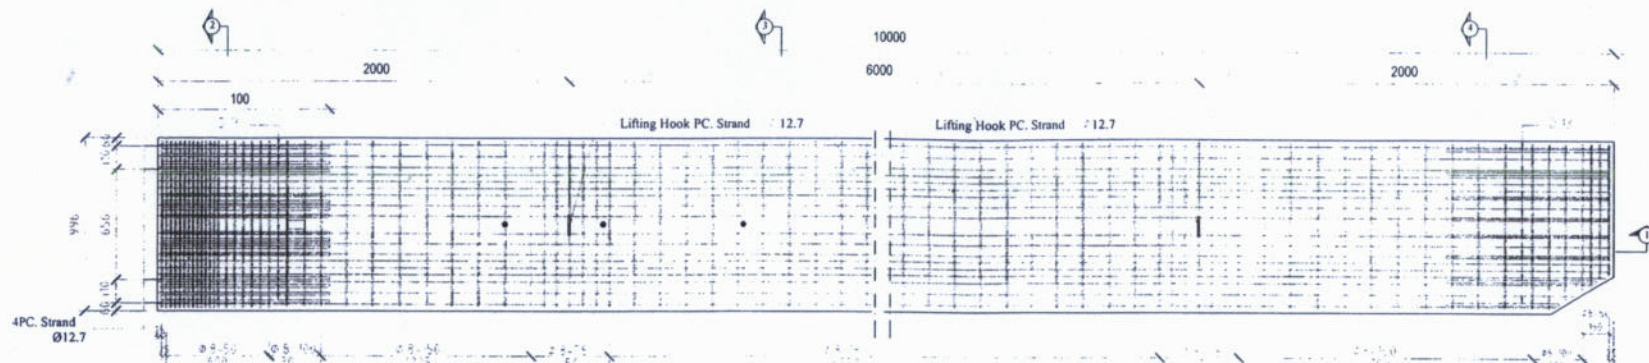


TAMPAK ATAS

SKALA 1:15

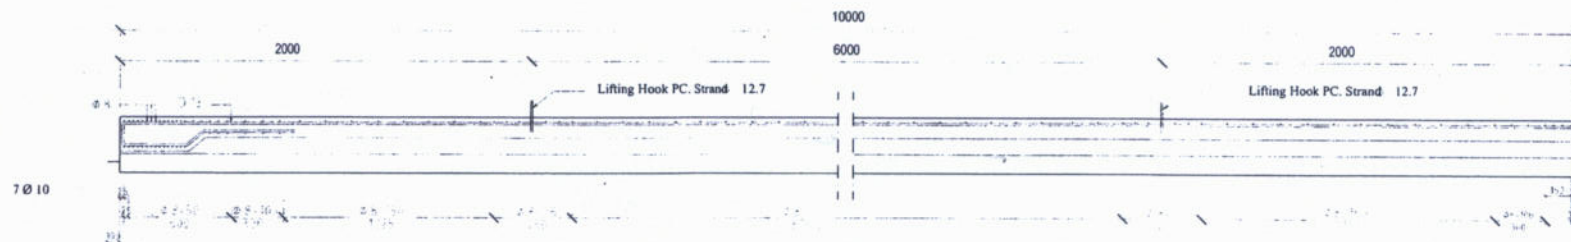


POTONGAN - 1

SKALA 1:15

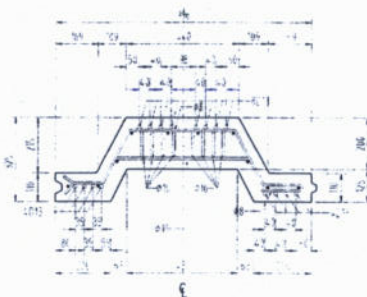


POTONGAN - 2

SKALA 1:10

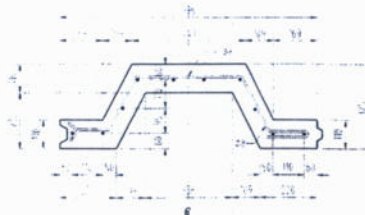

POTONGAN - 3

SKALA 1:10

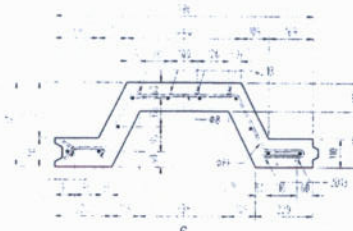

POTONGAN - 4

SKALA 1:10



PEMERINTAH PROVINSI JAWA TENGAH DINAS PEKERJAAN UMUM SUMBER DAYA AIR DAN PENATAAN RUANG JL. MADUKORO BLOK AA-BB TELP. (0291) 788324, 788432 FAX. 7842334 SEMARANG (KODE POS: 50144)				SEKSI PEMBANGUNAN DAN REHABILITASI	
AS BUILT DRAWING DETAIL CCSP K - 700 W - 325 A 1000, L = 10 M PENGAMANAN PANTAI PASIR KENCANA KOTA PEKALONGAN				PEMBANGUNAN PANTAI PASIR KENCANA KOTA PEKALONGAN	
PT. PRIMADAM Jl. ... Surabaya, S.B.T.				KOTA PEKALONGAN	
NO. 101 TGL. 30 JUL 2019				NO. 101 TGL. 30 JUL 2019	