


Potongan Tebing Sungai Bremi Meduri Kob/Kota Pekalongan



BID. PERSAMANN - 6.00		PA.0+90	PA.0+57	PA.0+25	P.0	P.0+50	P.0+82 P.1	P.1+50	P.2	P.2+50	P.3	P.3+50	P.3+80	P.4+25	P.4+50	P.5	P.5+50	P.6	P.6+50	P.7	P.7+72
JARAK PROFIL		15.00	32.00	17.00	25.00	50.00	32.00	18.00	50.00	50.00	50.00	39.00	11.00	25.00	25.00	50.00	50.00	50.00	50.00	72.00	30.00
BENDUNG	ELEVASI TANGGUL KIRI																				
	ELEVASI TANGGUL KANAN																				
	ELEVASI MUKA AIR MAX.																				
	ELEVASI DASAR SUNGAI																				
SENDERAN KIRI																					
SENDERAN KANAN																					
DIMENSI SUNGAI DAN DATA TAMBAHAN																					

LEGENDA

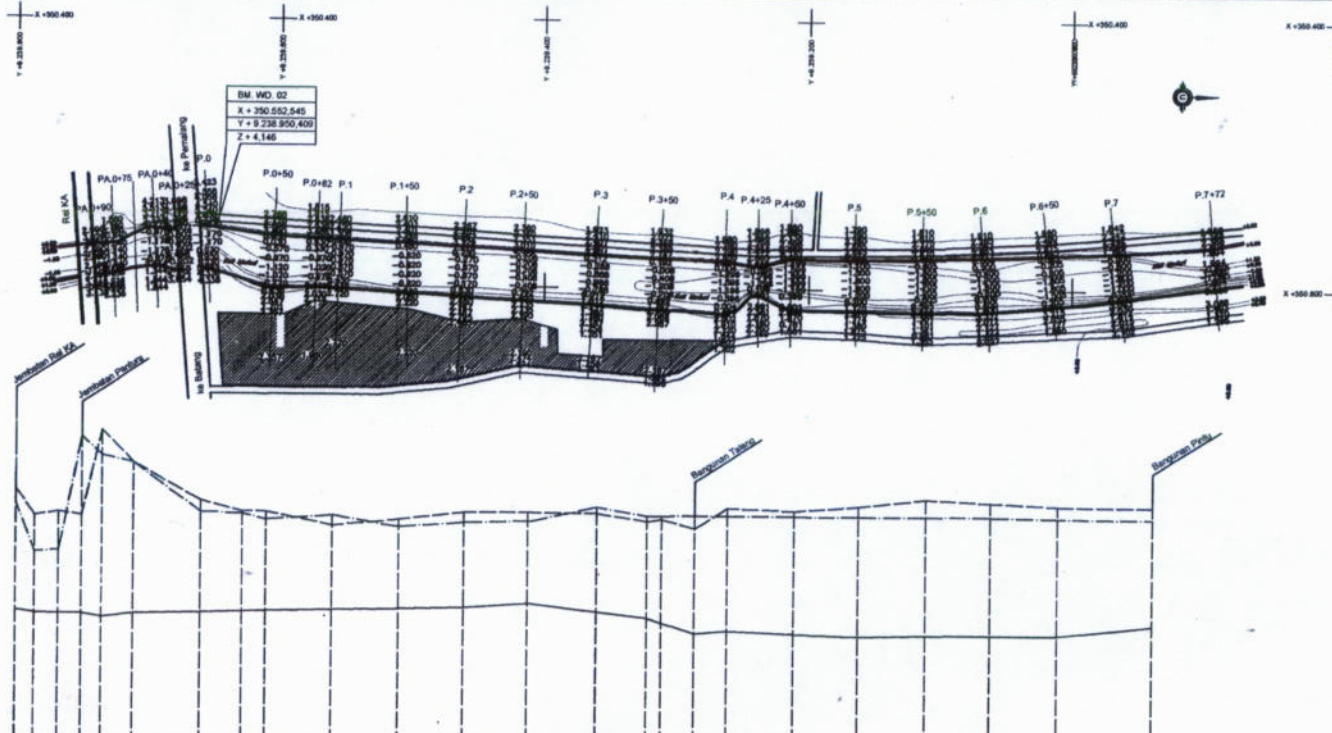

SKALA HORIZONTAL 1 : 2000
0 50 100 150 200 m

SKALA VERTIKAL 1 : 100
0 2.5 5.0 7.5 10 m



PEMERINTAHAN PROVINSI JAWA TENGAH
DINAS PEKERJAAN UMUM SUMBER DAYA AIR DAN PENATAAN
RUANG PROVINSI JAWA TENGAH
Jl. Meduri Blok AA-08 TELP. 760201, 760342, 760821 FAX. 761334
GEMAS 50144

(AS BUILT DRAWING)
POTONGAN MEMANJANG SUNGAI MEDURI
PA.0+90 - P.7+72

Penyedia Jasa
PT. DUTA SUKMA RAHARJA
Konsultan Pengawas
CV. INTISAR KARYA
Diperiksa
Kasi Pembangunan dan Rehabilitasi (Selaku PPTK)
Disetujui
Kabis Sungai, Bendungan dan Pantai (Selaku KPA/PPTK)

SAMSUL HADI, ST.
SUPRIYANTO, S.ST

NUR HIDAYAT ST M.PSD
KUNARTO ST. MT

SEKSI PEMBANGUNAN DAN
REHABILITASI BIDANG SUNGAI
BENDUNGAN DAN PANTAI

PEKERJAAN
PERKUATAN TEBING SUNGAI BREMI/MEDURI
KABUPATEN/KOTA PEKALONGAN


KABUPATEN PEKALONGAN

NO. REGISTER
NO. JMLH LMBR


KONTRAK

NOMOR
19 Februari 2021


TANGGAL
615/1132/2021

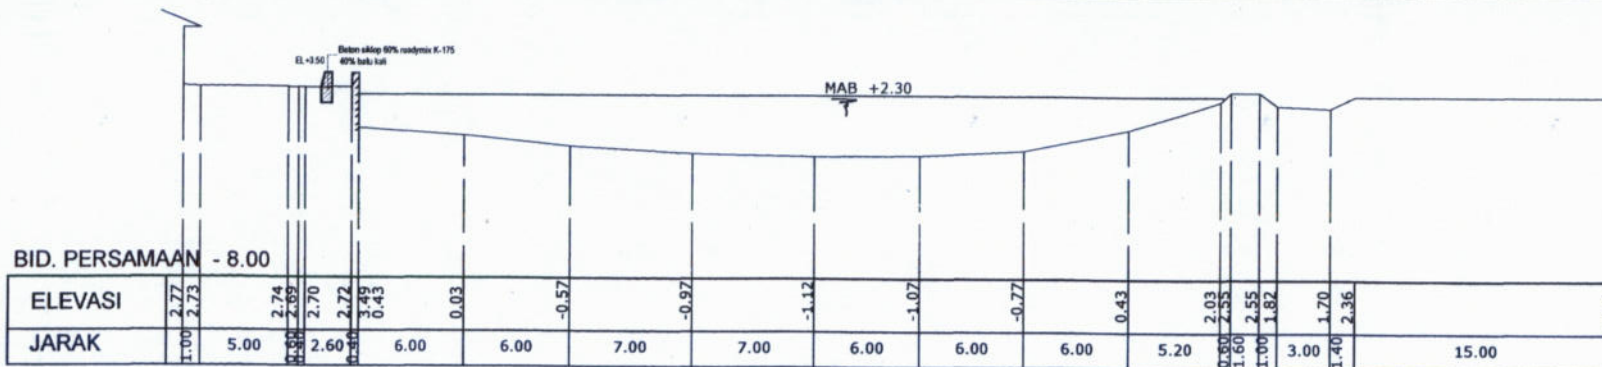


P.0

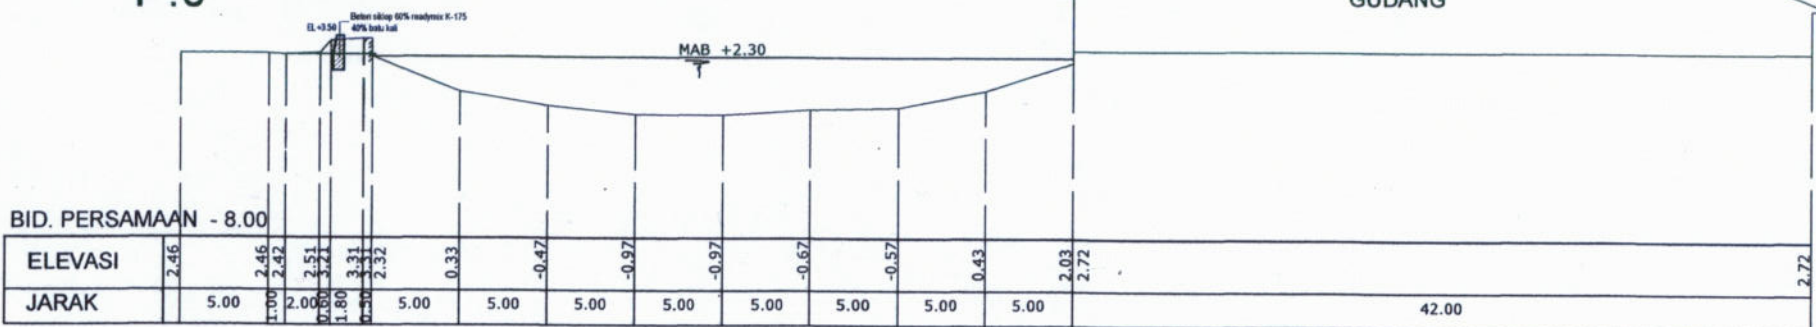


P.0+50

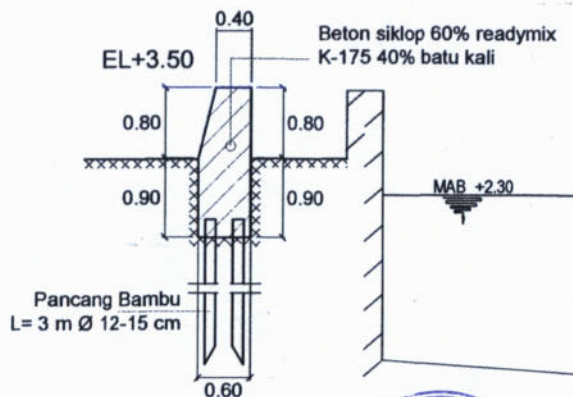

DETAIL P.0
Skala 1 : 50

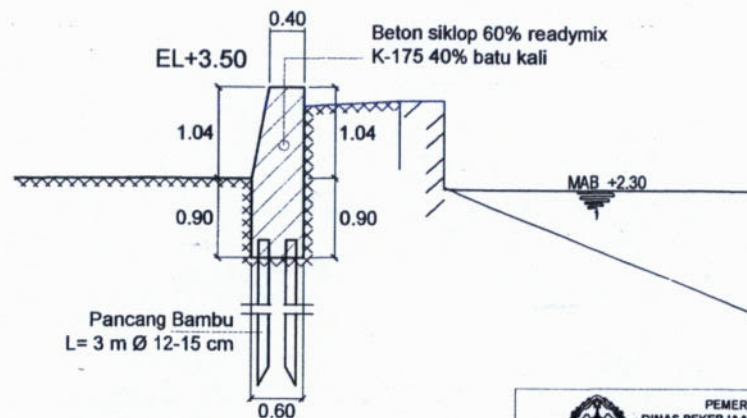

DETAIL P.0+50
Skala 1 : 50

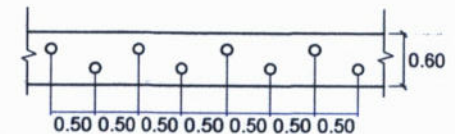

0 2.5 5 7.5 10 m
SKALA : 1 : 150



PEMERINTAHAN PROVINSI JAWA TENGAH
DINAS PEKERJAAN UMUM SUMBER DAYA AIR DAN PENATAAN
RUANG PROVINSI JAWA TENGAH
J. Medokoro Blok AA-06 Telp. 780001, 780042, 780021 Fax. 781334
SEMANGUN 50144

(AS BUILT DRAWING)
POTONGAN MELINTANG SUNGAI MEDURI
P.0 - P.0+50

Penyedia Jasa	PT. DUTA SUKMA RAHARJA	SAMSUL HADI, ST.
Konsultan Pengawas	CV. INTISAR KARYA	SUPRIYANTO, S ST.
Diperiksa	Kasi Pembangunan dan Rehabilitasi (Selaku PPTK)	NJR HIDAYAT ST. M PSDA
Disetujui	Kabid Sungai, Bendungan dan Pantai (Selaku KPAPPKom)	KUNARTO ST. MT

SEKSI PEMBANGUNAN DAN
REHABILITASI BIDANG SUNGAI
BENDUNGAN DAN PANTAI

PEKERJAAN
PERKUATAN TEBING SUNGAI BREMMEDURI
KABUPATEN/KOTA PEKALONGAN

KABUPATEN PEKALONGAN


NO. REGISTER

NO. JMLH LMBR


KONTRAK

NOMOR
19 Februari 2021


TANGGAL
615/1132/2021

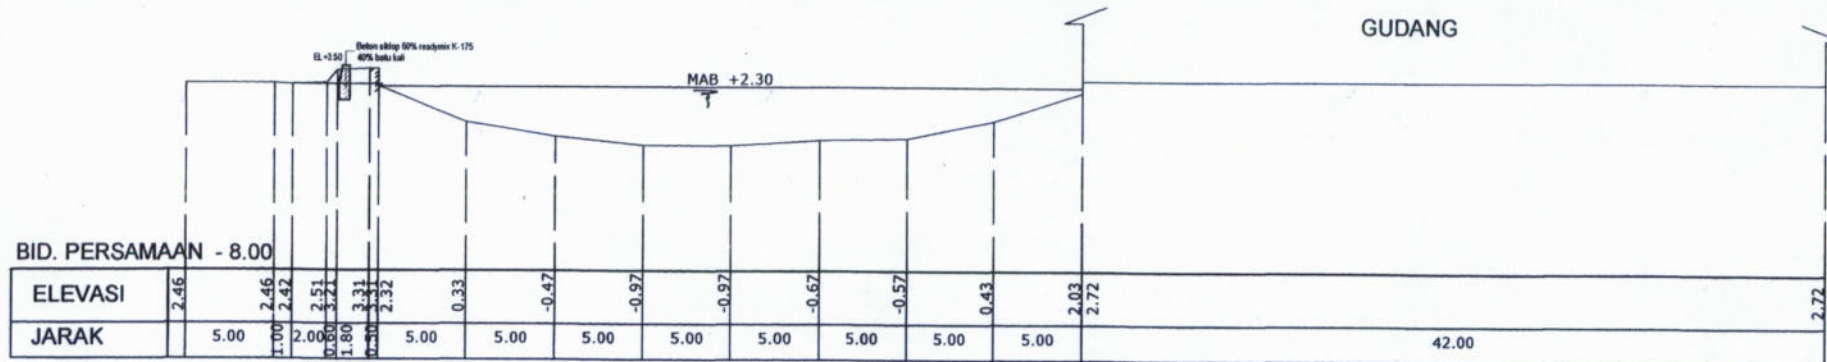


P.1

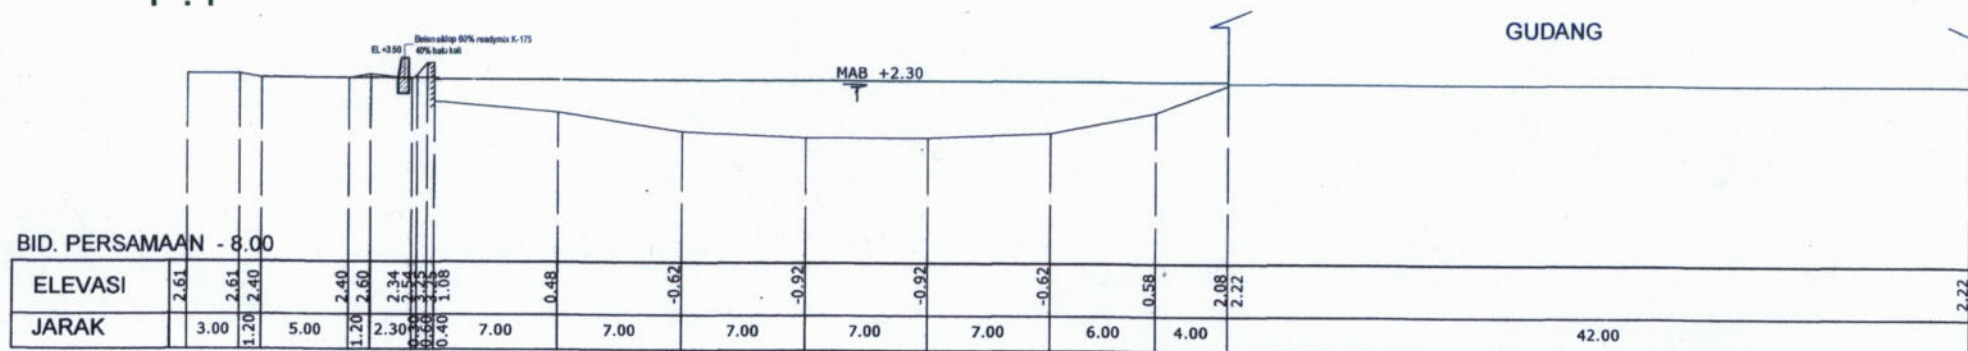


P.1+50

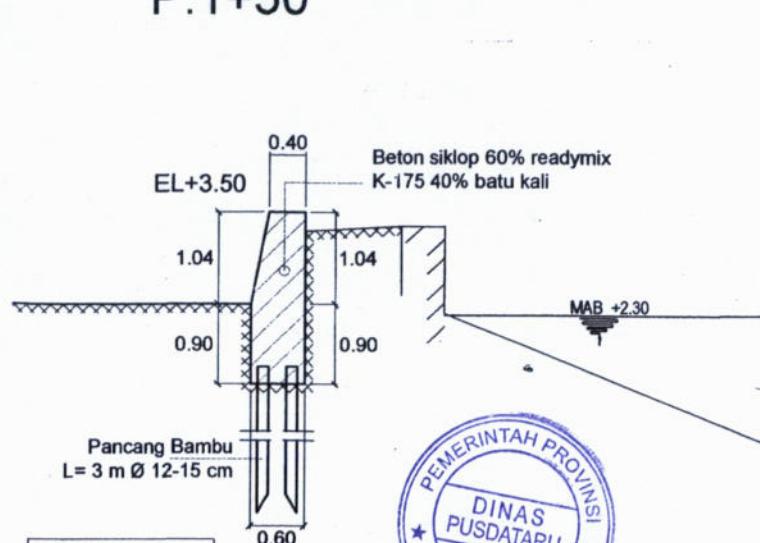

DETAIL P.1
Skala 1 : 50

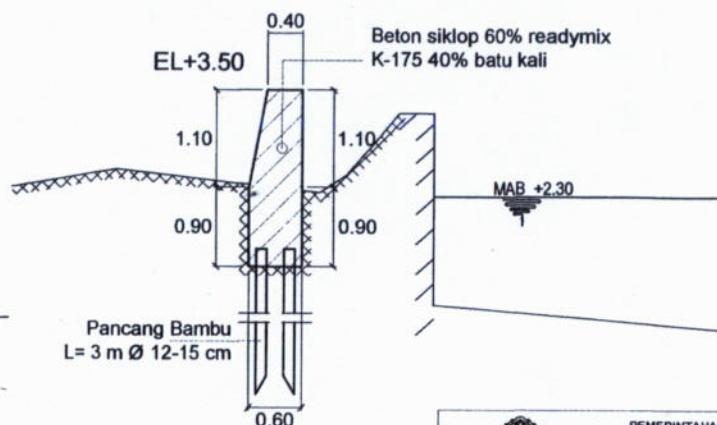


DETAIL P.1+50
Skala 1 : 50


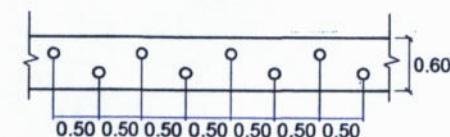


PEMERINTAHAN PROVINSI JAWA TENGAH DINAS PEKERJAAN UMUM SUMBER DAYA AIR DAN PENATAAN RUANG PROVINSI JAWA TENGAH Jl. Meduri No. 44-46 TELP. 708021, 708022 FAX. 701334 SEMARANG 50144		SEKSI PEMBANGUNAN DAN REHABILITASI BIDANG SUNGAI BENDUNGAN DAN PANTAI	
(AS BUILT DRAWING) POTONGAN MELINTANG SUNGAI MEDURI P.1 - P.1+50		PEKERJAAN PERKUATAN TEBING SUNGAI BREMI/MEDURI KABUPATEN/KOTA PEKALONGAN	
Penyedia Jasa PT. DUTA SUKMA RAHARJA	SAMSUL HADI, ST.	KABUPATEN : PEKALONGAN	
Konsultan Pengawas CV. INTISAR KARYA	SUPRIYANTO, S. ST.	NO. REGISTER : NO. JMLH LMBR :	
Diperiksa Kasi Pembangunan dan Rehabilitasi (Selaku PPTK)	NUR HIDAYAT ST. M. PSDA	KONTRAK	
Ditetujui Kabid Sungai, Bendungan dan Pantai (Selaku KPA/PPK) Kom	KUNARTO ST. MT	NOMOR : TANGGAL : 19 Februari 2021 815/1132/2021	

NO.	TGL.	YANG REVISI	Oleh	Dicnc	Diaet

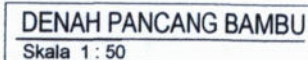

 PEMERINTAH PROVINSI JAWA TENGAH DINAS PEKERJAAN UMUM SUMBER DAYA AIR DAN PENATAAN RUANG PROVINSI JAWA TENGAH J. Medura Blok AA-08 Telp.7068201, 7068247, 7068211 Fax: 701334 SEMARANG 50144	(AS BUILT DRAWING) POTONGAN MELINTANG SUNGAI MEDURI P.2 - P.2+50		PEKERJAAN PERKUATAN TEBING SUNGAI BREMI/MEDURI KABUPATENKOTA PEKALONGAN
	Penyedia Jasa PT. DUTA SURIMA RAHARJA	SAMSUL HADI, ST.	KABUPATEN : PEKALONGAN
	Konsultan Pengawas CV. INTISAR KARYA	SUPRIYANTO, S.ST.	NO. REGISTER : NO. JMLH LMER :
Diperiksa Kasi Pembangunan dan Rehabilitasi (Selsku PPTK)	NUR HDAYAT ST M.Pd	KONTRAK	
Ditsetujui Kasid Sungai, Bendungan dan Pantai (Selsku KPA/PPKort)	KURNATO ST MT	NOMOR 19 FEBRUARI 2021	TANGGAL 615/1132/2021

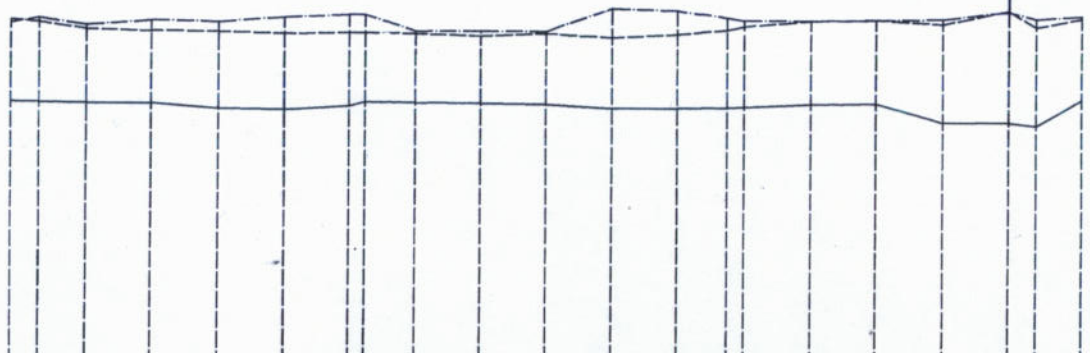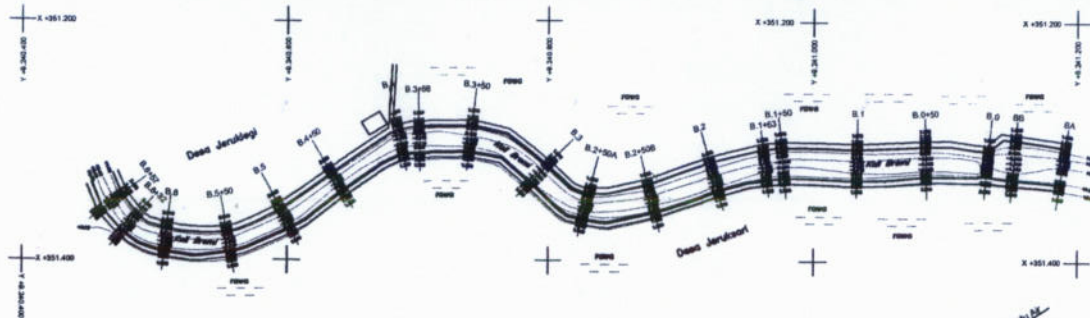


BID. PERSAMAAN - 10.00		B.7+07	B.8+50	B.8	B.5+50	B.5	B.4+50	B.4	B.3+50	B.3	B.2+50	B.2	B.1+50	B.1	B.0+50	B.0+7	B.0	B.0	BA
JAWA PROFIL		1.00	22.00	30.00	50.00	50.00	50.00	38.00	50.00	50.00	50.00	50.00	37.00	13	50.00	50.00	50.00	50.00	35.00
- LEGENDA
- Benah Mark
 - Control Point
 - Patok
 - Jalan
 - Jalan Tanah
 - Sungai
 - Kontrol Interval IM
 - Elevasi
 - Kampung
 - Gorong-gorong
 - Jembatan
 - Sekel
 - Tagihan
 - Tanah




PEMERINTAHAN PROVINSI JAWA TENGAH DINAS PEKERJAAN UMUM SUMBER DAYA AIR DAN PENATAAN RUANG PROVINSI JAWA TENGAH J. Medikus Blok AA-08 Telp. 7660201, 7660242, 7660251 Faks. 7611334 SEMARANG 50144		SEKSI PEMBANGUNAN DAN REHABILITASI BIDANG SUNGAI BENDUNGAN DAN PANTAI	
(AS BUILT DRAWING) POTONGAN MEMANJANG SUNGAI BREMI HILIR BA - B.6+57		PEKERJAAN PERKUATAN TEBING SUNGAI BREMI/MEDURI KABUPATEN/KOTA PEKALONGAN	
Penyedia Jasa PT. DUTA SUKMA RAHARJA Konsultan Perencanaan CV. INTISAR KARYA		KABUPATEN : PEKALONGAN NO. REGISTER : NO. JMLH LMBR : KONTRAK : NOMOR : TANGGAL : 19 Februari 2021 615/1132/2021	
Diperiksa : Kasi Pembangunan dan Rehabilitasi (Setaku PPTK) Disetujui : Kabid Sungai, Bendungan dan Pantai (Setaku KPAPPKort)		SAMSUL HADI, ST. SUPRIYANTO, S.ST. NUR HIDAYAT ST M.PSD KUNARTO ST. MT	


NO.	TGL.	YANG REVISI	Oleh	Ditang	Diset

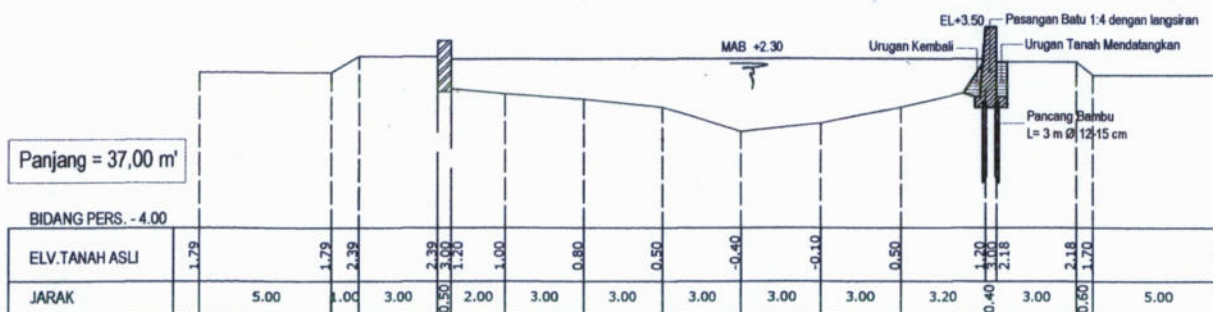



B.1+63

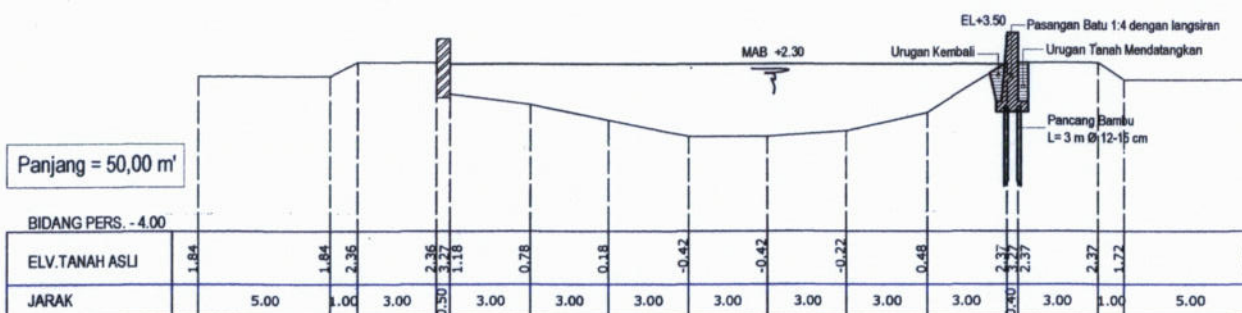

B.2

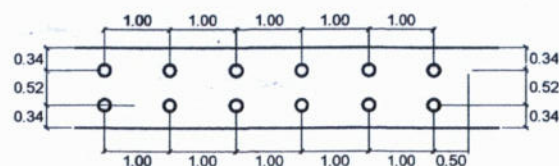


DENAH PANGCANG BAMBU
Skala 1 : 40

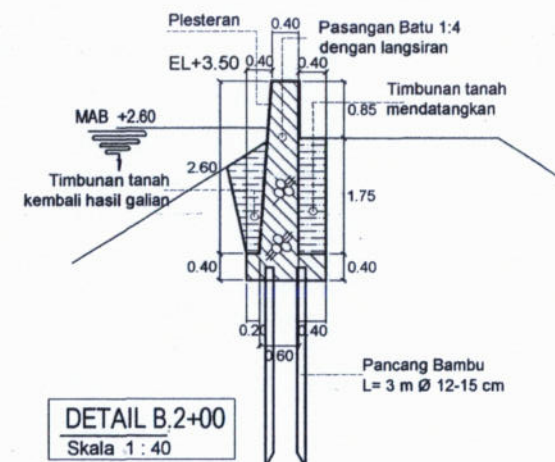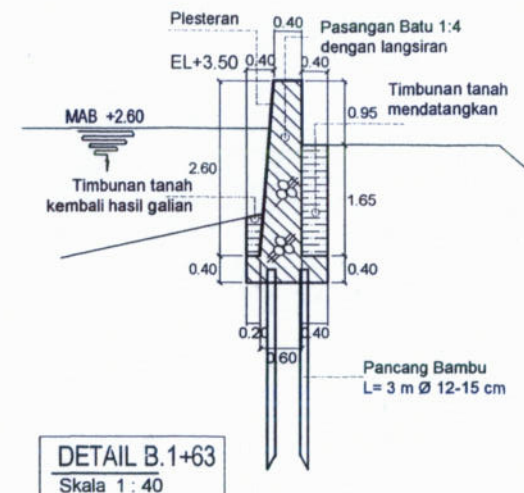


NO.	TGL.	YANG REVISI	Oleh	Ditenc.	Diset


PEMERINTAHAN PROVINSI JAWA TENGAH DINAS PEKERJAAN UMUM SUMBER DAYA AIR DAN PENATAAN RUANG PROVINSI JAWA TENGAH Jl. Merdeka Blok AA-08 TELP.7808201, 7808342, 7808621 FAX. 781334 SEMARANG 50144		SEKSI PEMBANGUNAN DAN REHABILITASI BIDANG SUNGAI BENDUNGAN DAN PANTAI PEKERJAAN PERKUATAN TEBING SUNGAI BREMI/MEDURI KABUPATEN/KOTA PEKALONGAN KABUPATEN : PEKALONGAN NO. REGISTER : NO. JMLH LMBR : KONTRAK :	
(AS BUILT DRAWING) POTONGAN MELINTANG SUNGAI BREMI HILIR B.1+63 - B.2+00		1. 63 	
Penyedia Jasa PT. DUTA SUKMA RAHARJA Konsultan Pengawas CV. INTISAR KARYA		SAMSUL HADI, S.T. SUPRIYANTO, S.T.	
Diperiksa Kasi Pembangunan dan Rehabilitasi (Selaku PPTK)		NUR HIDAYAT ST M.PSDA	
Disetujui Kabid Sungai, Bendungan dan Pantai (Selaku KPAPPPKont)		KUNARTO ST. MT	
19 Februari 2021		615/1132/2021	

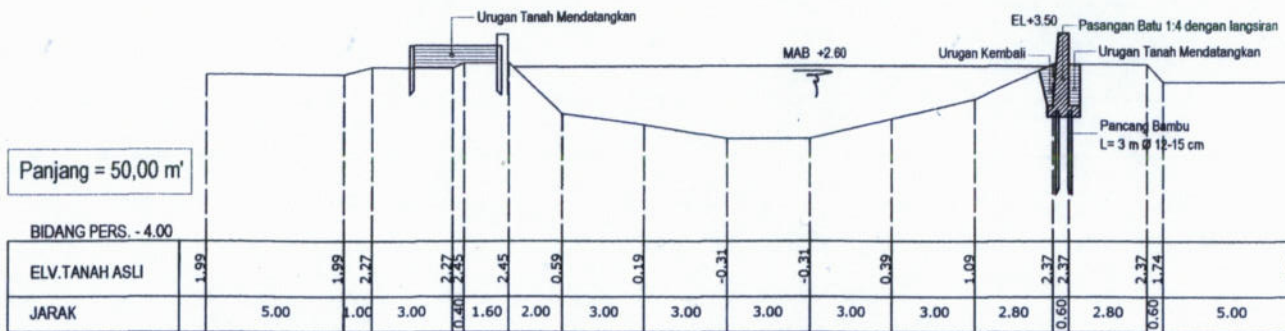

B.2+50

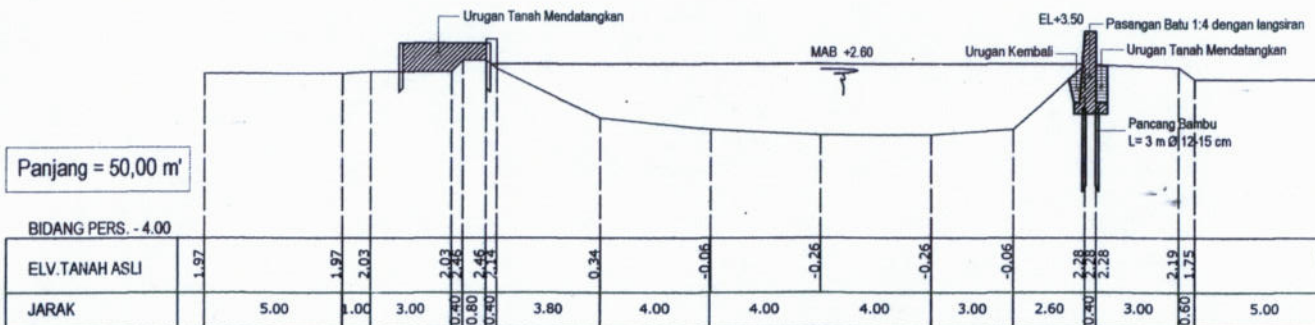


B.3

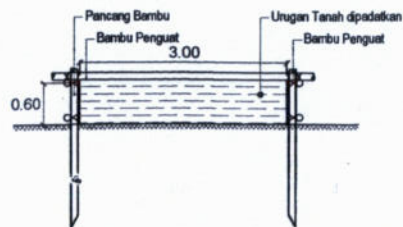



URUGAN TANAH

Skala 1 : 40

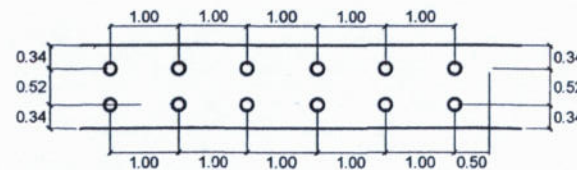


DENAH PANGCANG BAMBU

Skala 1 : 40

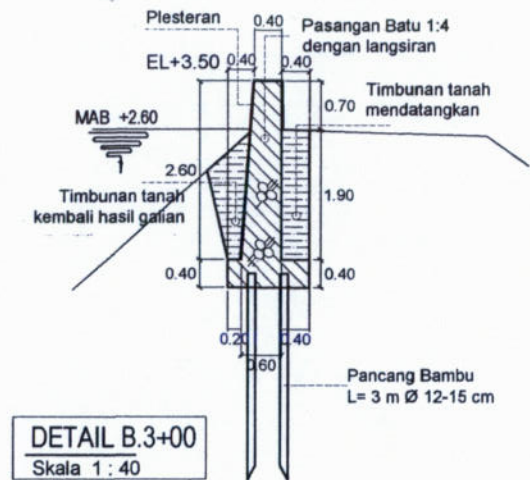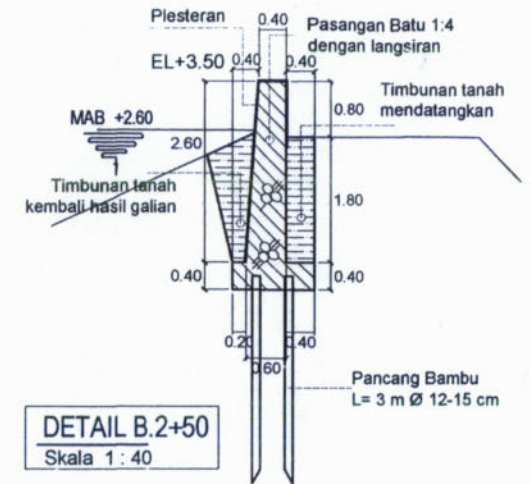


NO.	TGL.	YANG REVISI	Oleh	Direksi	Disetujui


PEMERINTAHAN PROVINSI JAWA TENGAH DINAS PEKERJAAN UMUM SUMBER DAYA AIR DAN PENATAAN RUANG PROVINSI JAWA TENGAH J. Medikus Blok AA-88 TELP 7988291, 7988242, 7988221 FAX 791334 SEMARANG 50144		SEKSI PEMBANGUNAN DAN REHABILITASI BIDANG SUNGAI BENDUNGAN DAN PANTAI	
(AS BUILT DRAWING) POTONGAN MELINTANG SUNGAI BREMI HILIR B.2+50 - B.3+00		PEKERJAAN PERKUATAN TEBING SUNGAI BREMI/MEDURI KABUPATEN/KOTA PEKALONGAN	
Penyedia Jasa PT. DUTA SUKMA RAHARJA Konsultan Pengawas CV. INTISAR KARYA		KABUPATEN PEKALONGAN NO. REGISTER NO. JMLH LMBR	
Diperiksa Kasi Pembangunan dan Rehabilitasi (Selaku PPTK) Disetujui Kabid Sungai, Bendungan dan Pantai (Selaku KPA/PPK)		KONTRAK NOMOR 19 Februari 2021	
SAMSUL HADI, ST. SUPRIYANTO, S. ST. NUR HIDAYAT ST. M. PSOK KURNARTO ST. MT		TANGGAL 615/1132/2021	

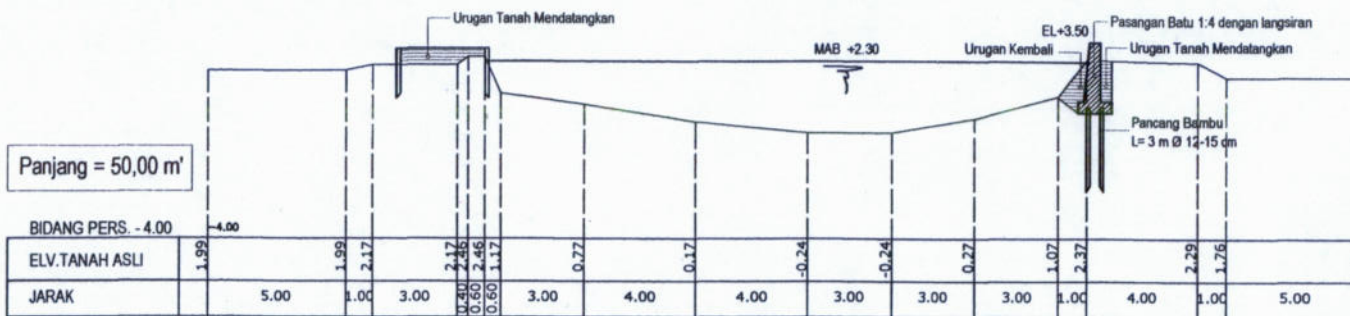


B.3+50

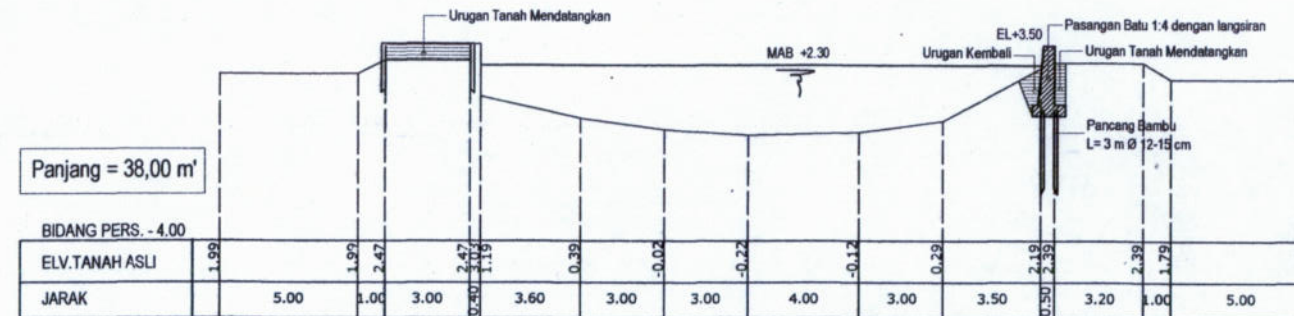


B.4+00

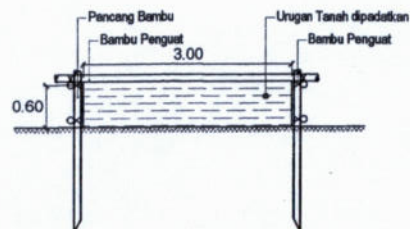


URUGAN TANAH
Skala 1 : 40

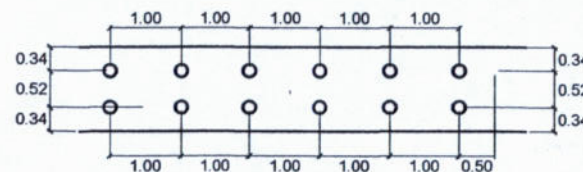

DENAH PANGCANG BAMBU
Skala 1 : 40

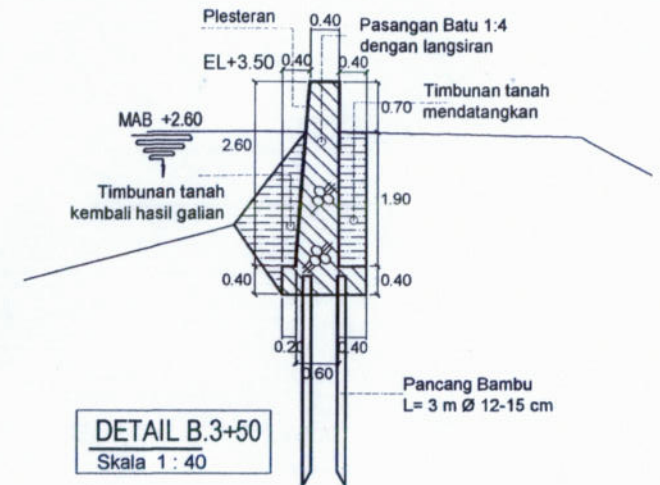

DETAIL B.3+50
Skala 1 : 40

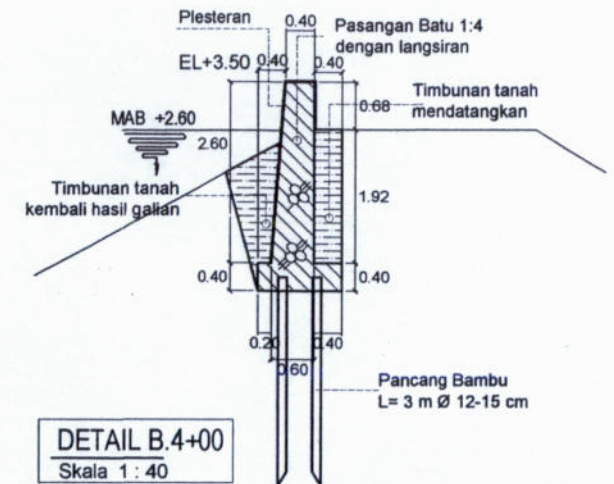

DETAIL B.4+00
Skala 1 : 40



 PEMERINTAHAN PROVINSI JAWA TENGAH DINAS PEKERJAAN UMUM SUMBER DAYA AIR DAN PENATAAN RUANG PROVINSI JAWA TENGAH J. Medokoro Blok AA-88 TELP.7608201, 7608342, 7608621 FAX. 761334 SEMARANG 50164		SEKSI PEMBANGUNAN DAN REHABILITASI BIDANG SUNGAI BENDUNGAN DAN PANTAI PEKERJAAN PERKUATAN TEBING SUNGAI BREMI MEDURI KABUPATEN/KOTA PEKALONGAN KABUPATEN : PEKALONGAN NO. REGISTER : NO. JMLH LMBR : KONTRAK NOMOR : 19 Februari 2021 TANGGAL : 615/1132/2021	
(AS BUILT DRAWING) POTONGAN MELINTANG SUNGAI BREMI HILIR B.3+50 - B.4+00		192 5/21	
Penyedia Jasa PT. DUTA SUKMA RAHARJA Konsultan Pengawas CV. INTISAR KARYA	SAMSUL HADI, ST. SUPRIYANTO, S ST.	Diperiksa : Kasi Pembangunan dan Rehabilitasi (Selaku PPTK) Disetujui : Kabid Sungai, Bendungan dan Pantai (Selaku KPA/PPK)	
NUR HIDAYAT ST M PSC KUNARTO ST. MT		192 5/21	

NO	TGL	YANG REVISI	Oleh	Direnc	Diset